


Bicske

Szakaszolók szabványos állása:

Bp _b	Zárt	ab	Zárt	Ü ₃	Zárt
Bp _j	Zárt	R1	Nyitott	Ü ₄	Zárt
Hh _b	Zárt	R2	Nyitott		
Hh _j	Zárt	R3	Nyitott		
A _b	Zárt	R4	Nyitott		
A _j	Zárt	Ü ₁	Zárt		
Ö _b	Zárt	Ü ₂	Zárt		
Ö _j	Zárt				

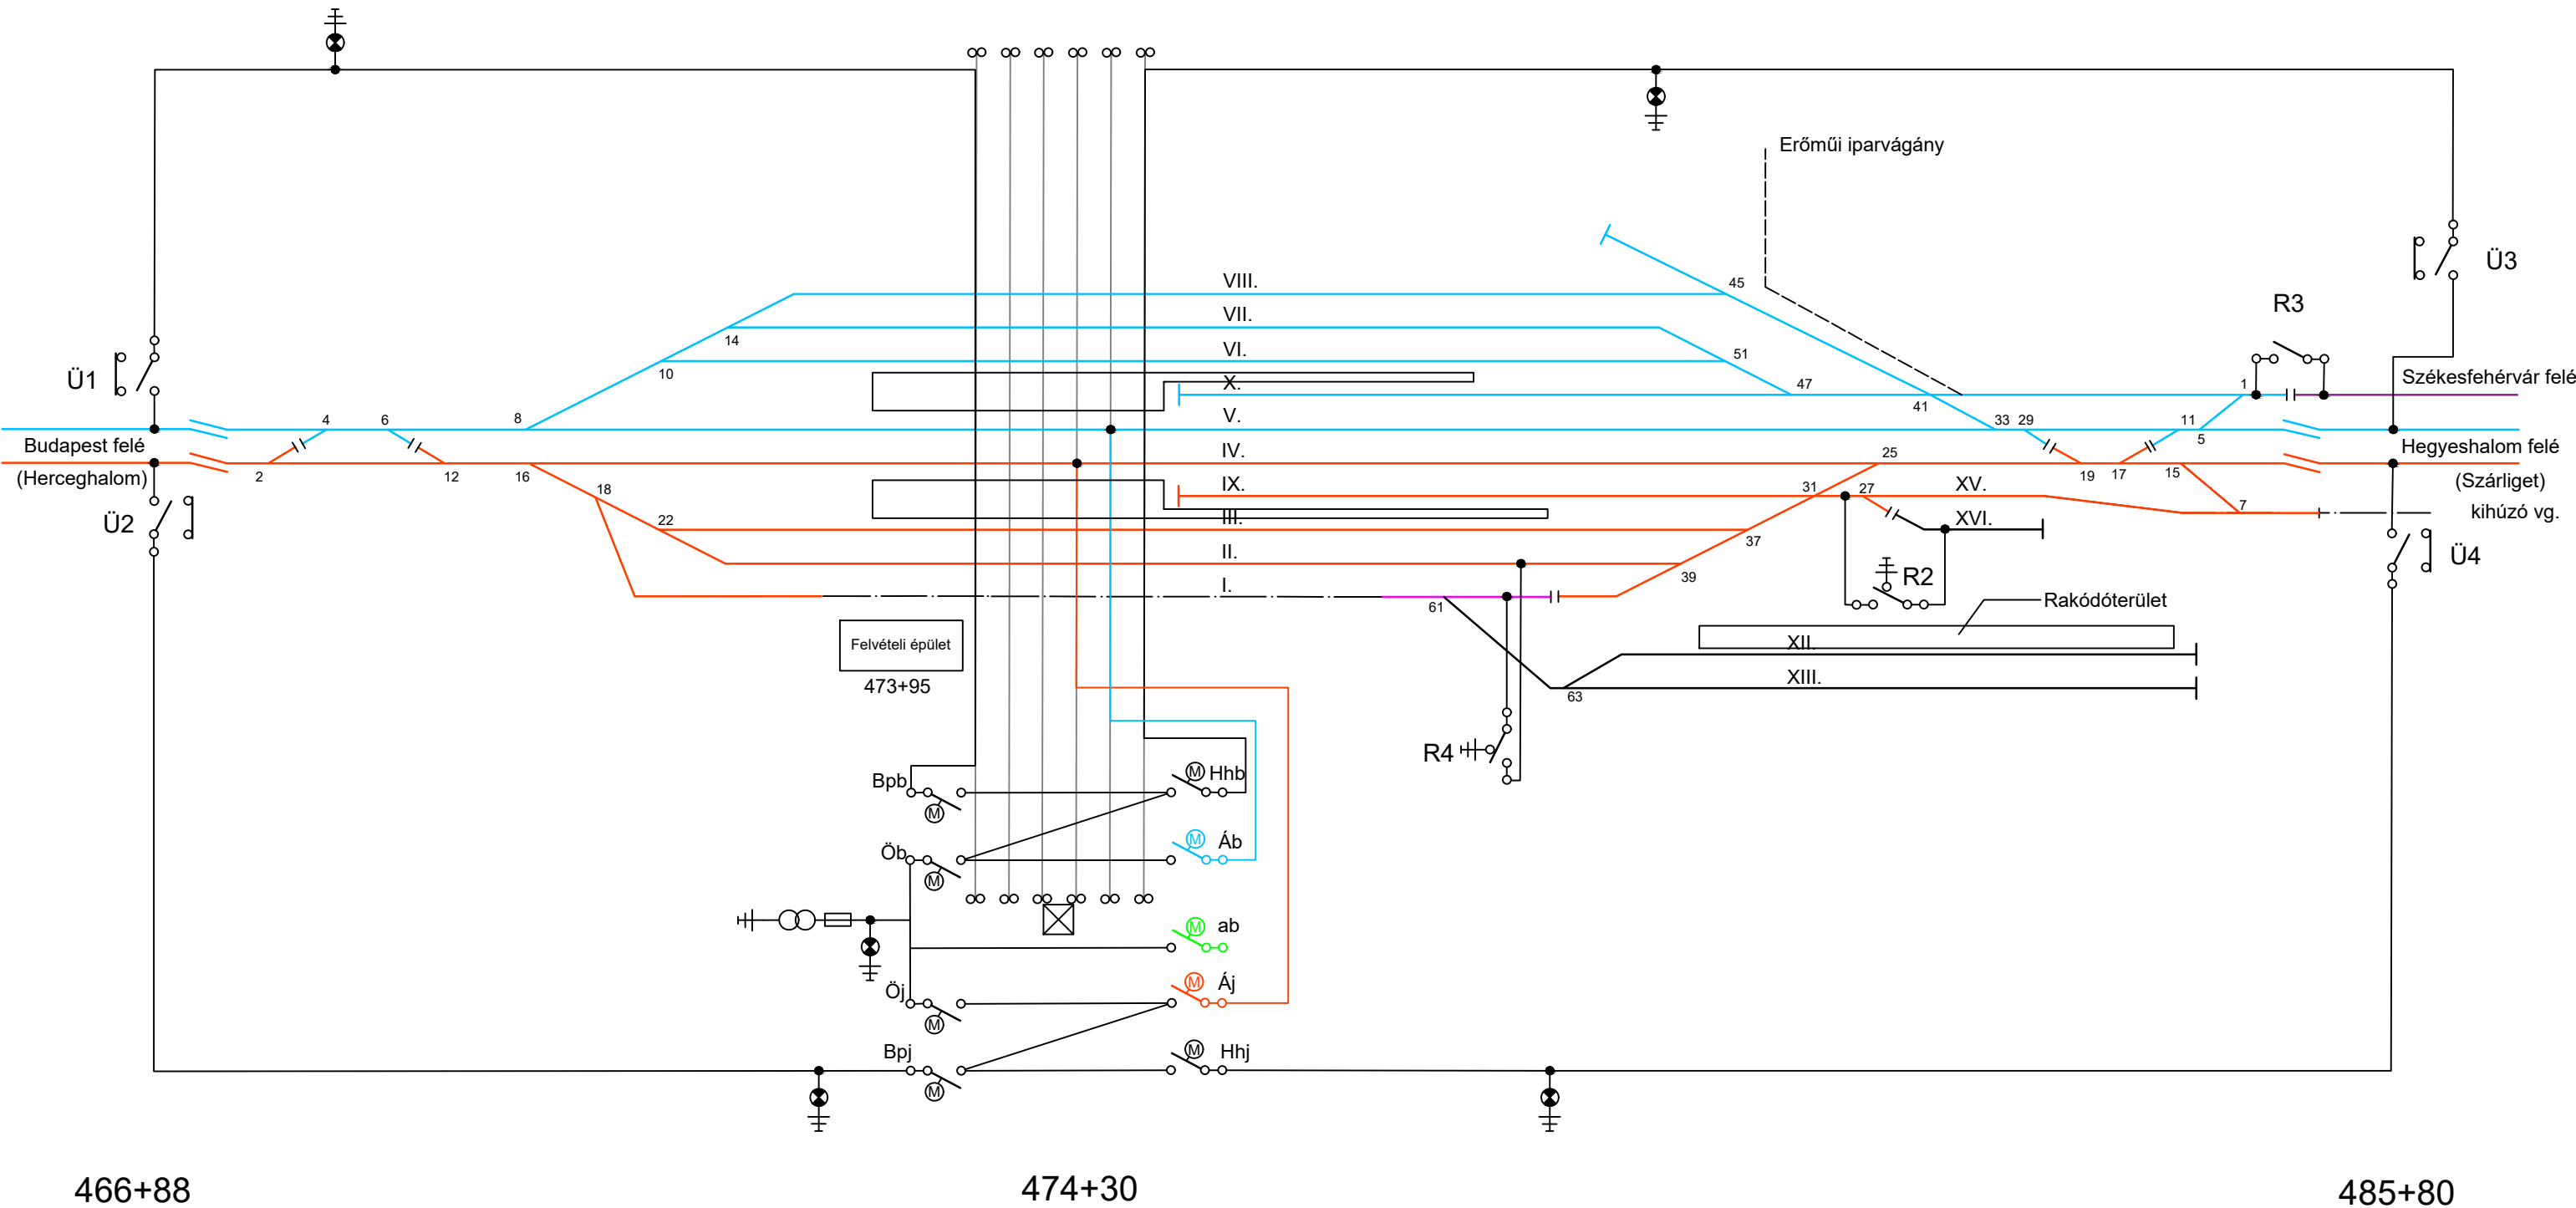

Beruházás megnevezése:			
"Vállalkozási szerződés keretében Bicske vasútállomás intermodális átszállókapcsolatainak fejlesztése és P+R parkolók kialakítása, a pályaudvar és a közösségi közlekedés fejlesztése, kapcsolódó létesítményeik kivitelezése és tervezése"			
Megbízó:		PST kód:	
 ÉPÍTÉS ÉS KÖZLEKEDÉS MINISZTERIUM		Építési és Közlekedési Minisztérium 1054 Budapest, Alkotmány utca 5. email: info@ekm.gov.hu	
Mérnökszervezet:		ECO-TEC - FER-MAN Konzorcium 1013 Budapest, Krisztina krt. 39. 5. emelet (Krisztina Plaza „B” épület)	
 ECO-TEC Műszaki - Gazdasági Tanácsadó Kft.		 FER-MAN Műszaki - Gazdasági Tanácsadó Kft.	
A megvalósulási terv a kivitelezett állapottal megegyezik!			
Mérnöki záradék		Kivitelezői záradék	
Név:		Név:	
Aláírás:		Aláírás:	
Dátum:		Dátum:	
MÁV Zrt. ellenjegyzés		Kezelői- /Üzemeltetői ellenjegyzés	
Név:		Név:	
Aláírás:		Aláírás:	
Dátum:		Dátum:	
 V-Híd Zrt. 1146 Budapest, Hermina út 17. e-mail: titkarsag@vhid.hu honlap: www.vhid.hu			
 KONTÚR CSOPORT 1146 Budapest, Hungária körút 162-168. E-mail: iroda@konturcsoport.hu		Tervszám: 2104	
SPECIALTERV 1134 Budapest, Kassák Lajos utca 81. www.specialterv.hu specialterv@specialterv.hu		Tervszám: 21_123	
 RING Mérnöki Iroda Kft. 1036 Budapest, Lajos utca 93-99. A lph. fszt.; levélcím: 1134 Budapest, Kassák Lajos u. 81. Tel:+36-1-368-9107; Fax:96-523-504; e-mail: rmi@rmi.hu		Tervszám: 03-2021	
Ügyvezető igazgató: Mayer András		Felelős tervező: Pálmai András KÉ-VV 01-16164	
		Tervező: Péter Gábor	
Terv tárgya:		Ellenőr:	
Vasúti felsővezeték megvalósulási terve - végleges állapot		Szakasz: 00 Bicske v.állomás	
Tervfázis:		Szállítási ütem:	
MEGVALÓSULÁSI TERV		M20 / V02	
Szakág:		Szakág jele:	
Felsővezeték		P1	
Megnevezés: Kapcsolási vázlat			
Dátum:		Méretarány:	
2023.08.09.		-	
Rajzszám:		H-00-P1-00-13-01-M20 M_00_X1_00.13.01_V02	
Fájl elnevezés: H-00-P1-00-13-01-M20 / M_00_X1_00.13.01_V02			