


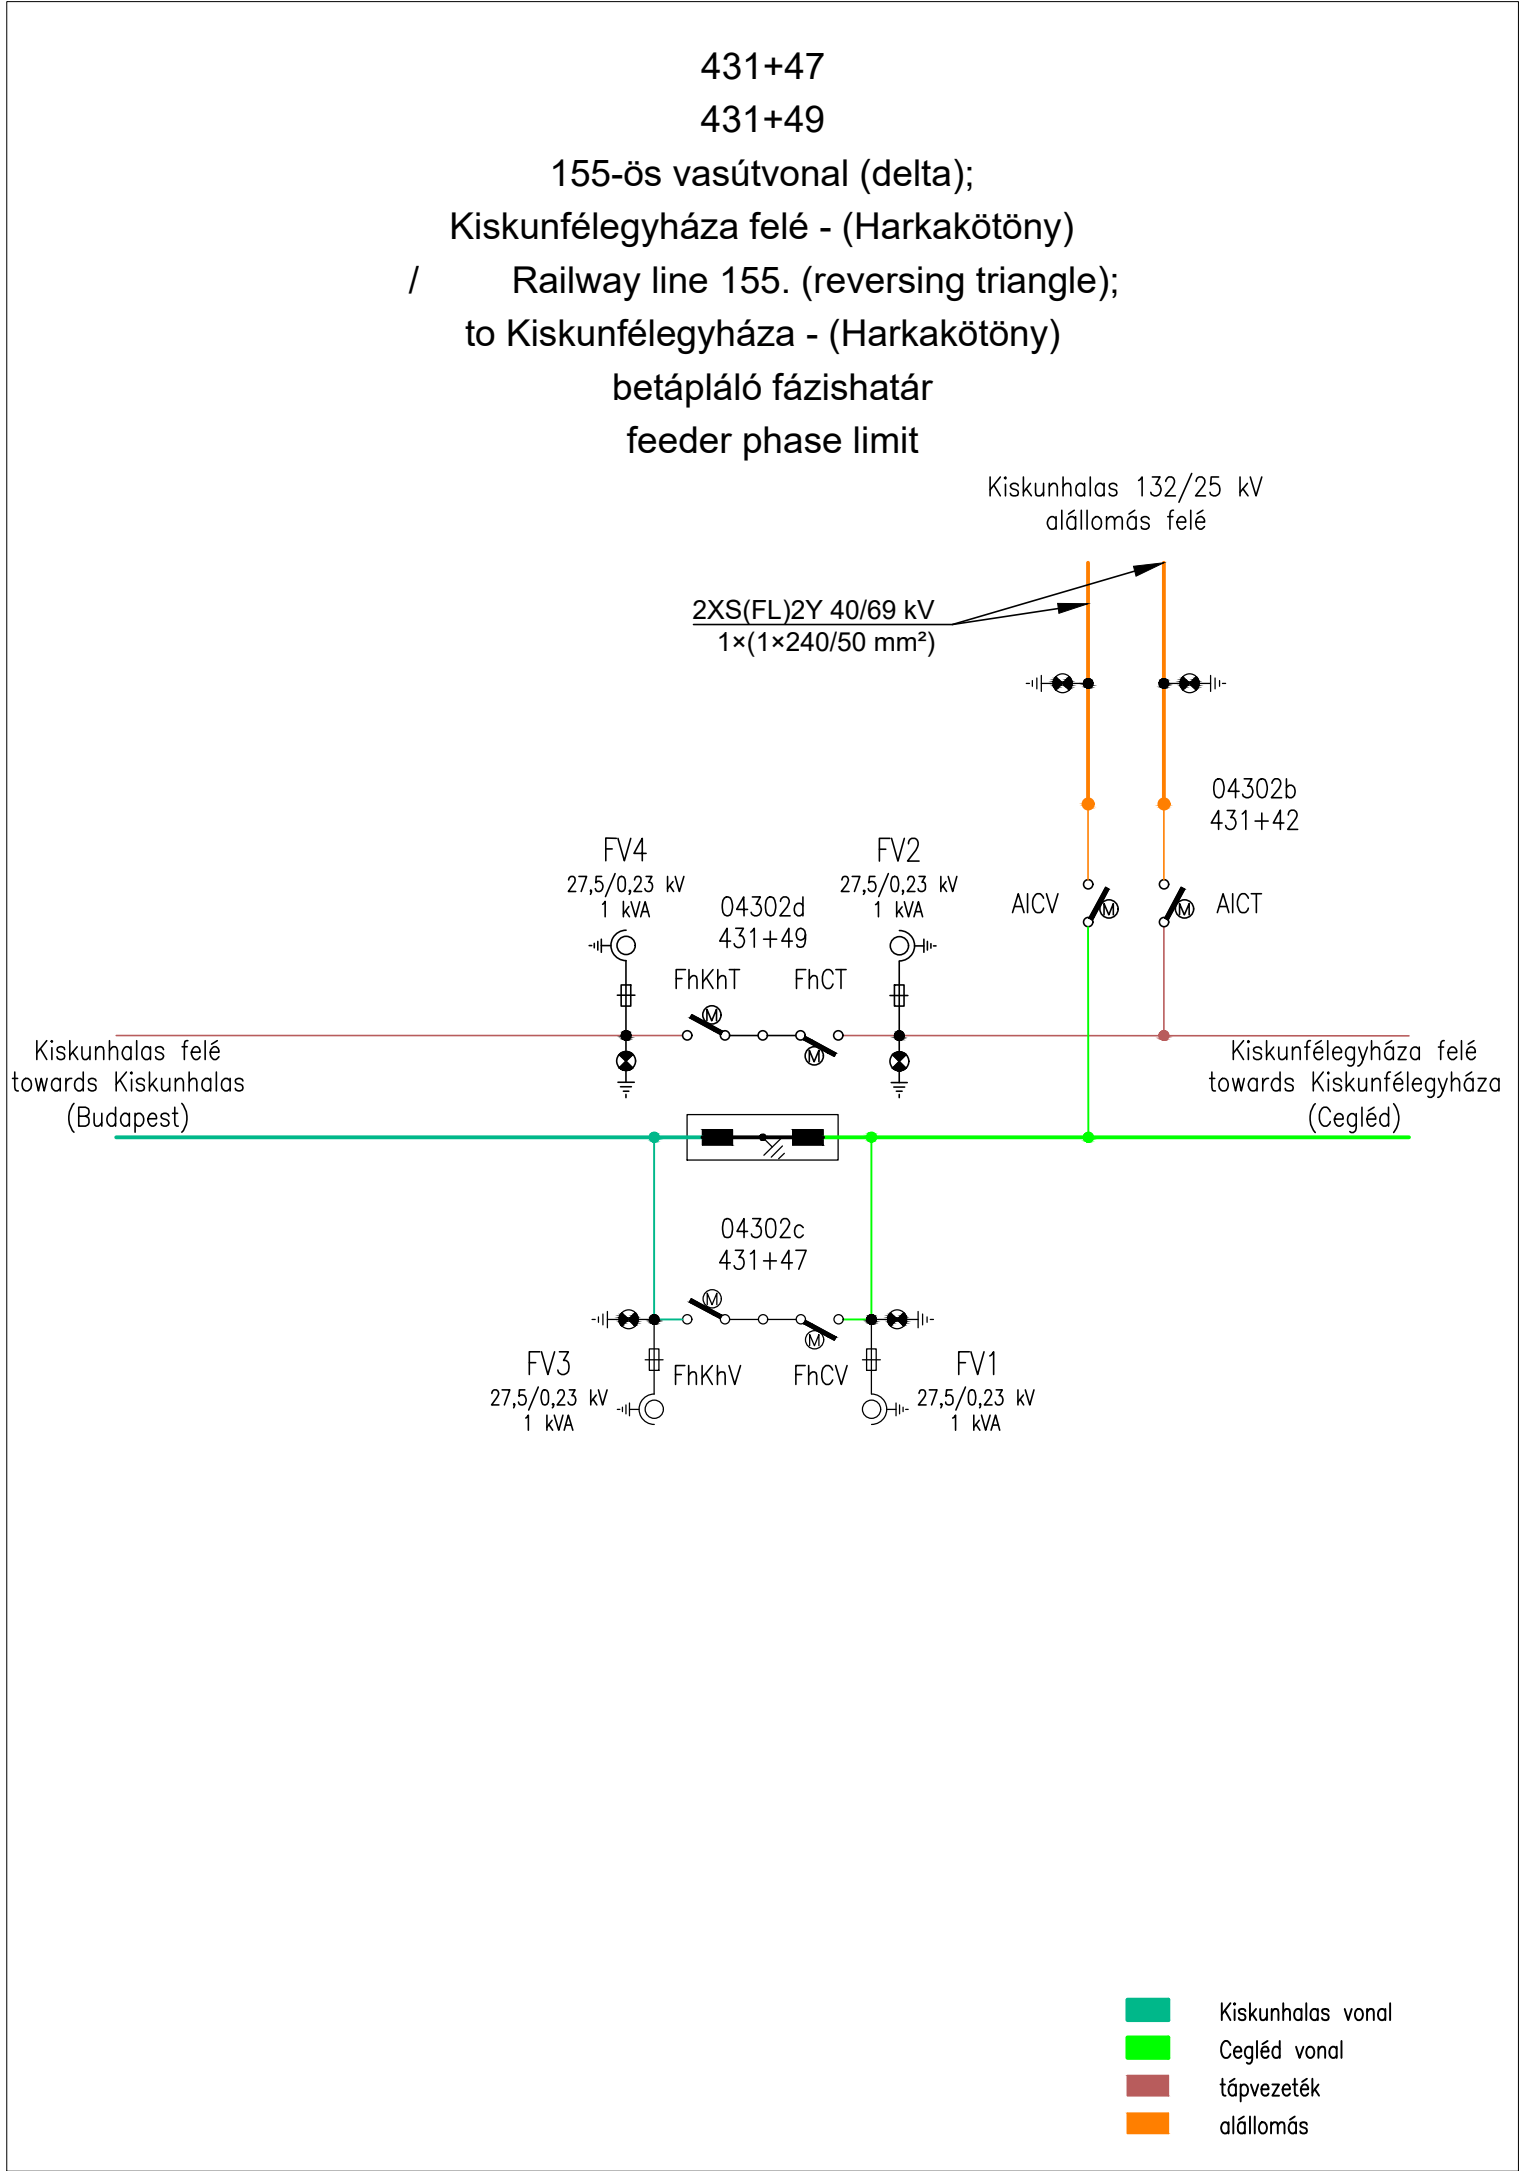

MEGVALÓSULÁSI TERV		
MÉRNÖKI ZÁRADÉK	KIVITELEZŐI ZÁRADÉK	
Szakági műszaki ellenőr	Kivitelező projektvezető	Felelős műszaki vezető
Név:	Név:	Név:
Aláírás:	Aláírás:	Aláírás:
Dátum:	Dátum:	Dátum:
VASÚTÜZEMELTETŐI ZÁRADÉK - MÁV Zrt.	ÜZEMELTETŐI ZÁRADÉK	
Név:		
Aláírás:		
Dátum:		
Beruházás megnevezése / Denomination of the project: „A Soroksár (bez.) - Kelebia (országhatár) vasútvonal fejlesztéséhez kapcsolódó beszerzés (EPC - Engineering Procurement Construction szerződés)”		
Beruházó / Investor:  MÁV MAGYAR ÁLLAMVASUTAK Zrt. 1087 Budapest, Könyves Kálmán Krt. 54-60. Tel.: +36-1/511-3186  Chinese-Hungarian Railway Nonprofit Ltd. 中匈铁路非盈利封闭股份有限公司		
Mérnökszervezet / Engineer organisation: BB200 Konzorcium Főber - Magyar Mérnök CÉH  		
Vállalkozó / Contractor: CRE Konzorcium RM International - CTEC - EEBH  		
Generáltervező / General designer: KONTÚR CSOPORT - CRDC Konzorcium  		
Generáltervszám / General work number: 2002		Tervezői projektvezetők/ Project managers of the Designer: Lukácsa-Honti Edit, Sáling Ádám, Peng Diandong
Tervező / Designer:  Kontúr Csoport Kft. 1146 Budapest, Hungária körút 162-168. E-mail: iroda@konturcsoport.hu  China Railway Design Corporation No.109, Dongqi Road, Airport Economic Zone, Tianjin E-mail: crdchungary@crdc.com		
M10	2025.04.	Első kiadás / First edition
Verzió / Version	Dátum / Date	Megjegyzés / Remark
Szaktervező / Specialist designer:  RAIL-COM Kft. 1146 Budapest, Hermina út 17. railcom@railcom.hu  Kontúr Csoport Kft. 1146 Budapest, Hungária körút 162-168. E-mail: iroda@konturcsoport.hu		
Szakterv / Specialist design: P - Vasúti erőszármú berendezések / P - Railway power equipment		Tervfázis / Planning phase: H - Megvalósulási terv As-built plan
Szakasz / Section: 155-ös vasútvonal (delta); Kiskunfélegyháza felé - (HARKAKÖTÖNY) / Railway line 155. (reversing triangle); to Kiskunfélegyháza - (HARKAKÖTÖNY)		Szakasz száma / Number of the section: 89
Tervezés tárgya / Subject of the design: P1 - Felsővezeték / P1 - Overhead line system		Méretarány / Scale: -
Részművelet / Type of the plan sheet: Kapcsolási vázlat / Wiring diagram		Rajzsám / Drawing number: H-89-P1-00-12-01-M10_KAPCS
A megvalósulási terv a kivitelezett állapottal megegyezik!		