
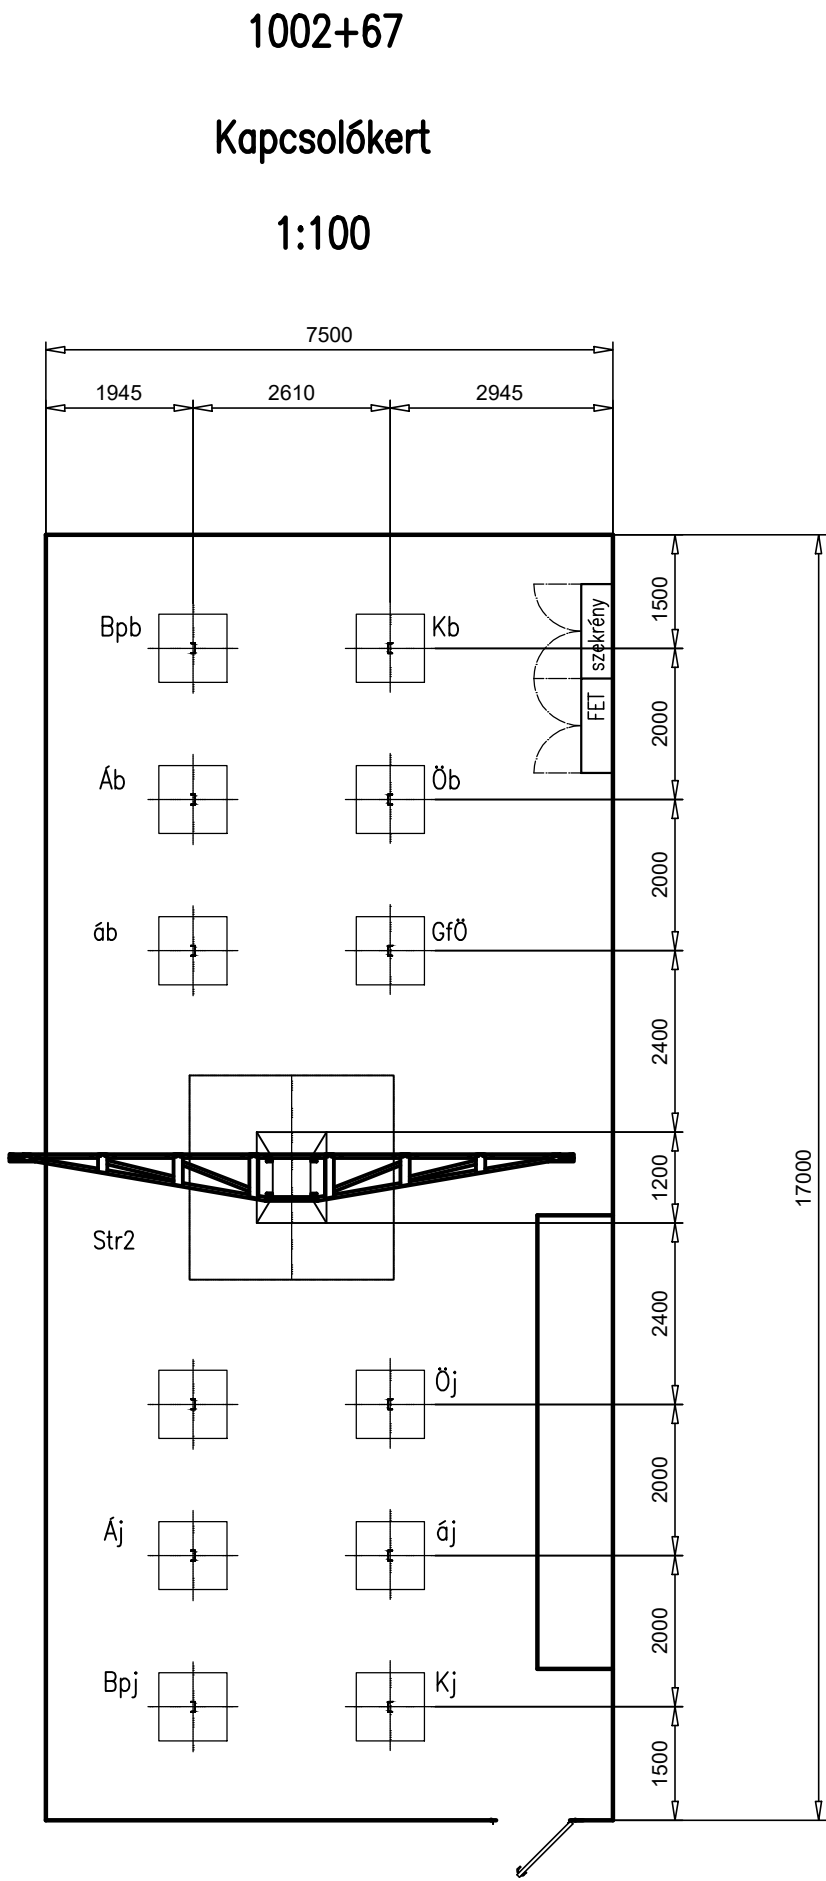


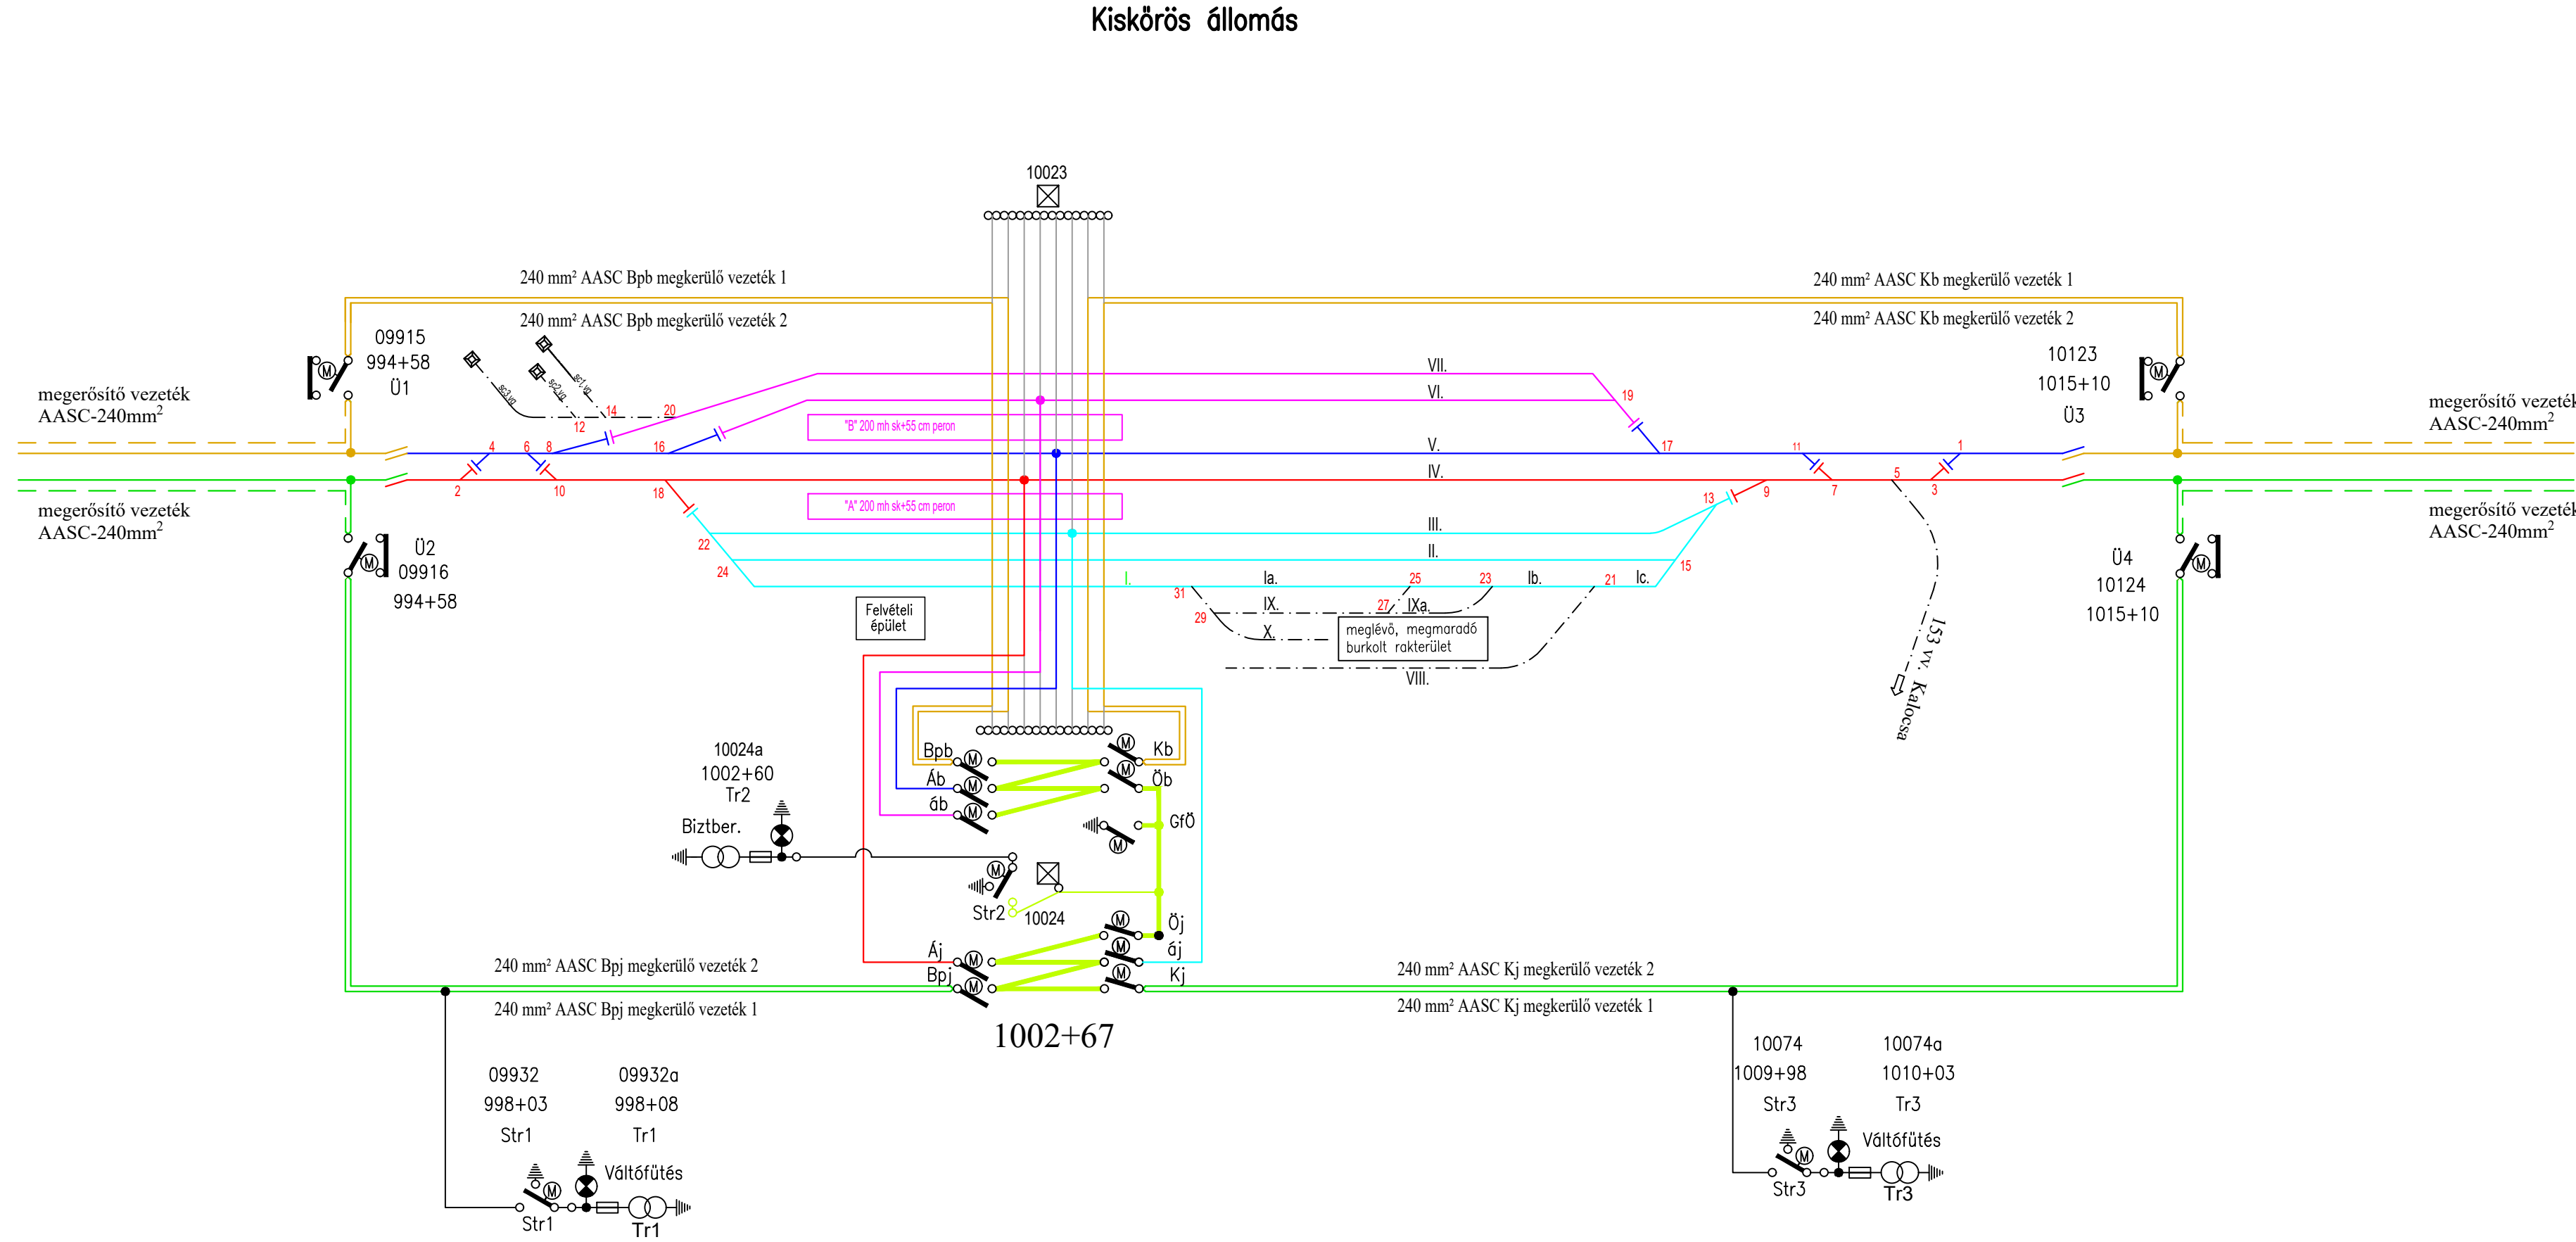

MEGVALÓSULÁSI TERV

MÉRNÖKI ZÁRADÉK		KIVITELEZŐI ZÁRADÉK	
Szakági műszaki ellenőr		Kivitelező projektvezető	Felelős műszaki vezető
Név:		Név:	Név:
Aláírás:		Aláírás:	Aláírás:
Dátum:		Dátum:	Dátum:
VASÚTÜZEMELTETŐI ZÁRADÉK - MÁV Zrt.		ÜZEMELTETŐI ZÁRADÉK	
Név:			
Aláírás:			
Dátum:			
Beruházás megnevezése / Denomination of the project:			
„A Soroksár (bez.) - Kelebia (országhatár) vasútvonal fejlesztéséhez kapcsolódó beszerzés (EPC - Engineering Procurement Construction szerződés)”			
Beruházó / Investor:			
		 Chinese-Hungarian Railway Nonprofit Ltd. 中匈铁路非盈利封闭股份有限公司	
MÁV MAGYAR ÁLLAMVASUTAK Zrt. 1087 Budapest, Könyves Kálmán Krt. 54-60. Tel.: +36-1/511-3186			
Mémőkszervezet / Engineer organisation:			
BB200 Konzorcium Főber - Magyar Mérnök CÉH		 FÖBER Alapítva 1957-ben	
		 mmc MAGYAR MÉRNÖK CER KFT.	
Vállalkozó / Contractor:			
CRE Konzorcium RM International - CTEC - EEBH		 CREC CREC FERRE	
Generáltervező / General designer:			
KONTÚR CSOPORT - CRDC Konzorcium		 KONTÚR CSOPORT	
		 CRDC 中国铁设	
Generáltervszám / General work number:		Tervezői projektvezető / Project managers of the Designer:	
2002		Lukácsa-Honti Edit, Sáling Ádám, Peng Diandong	
Tervező / Designer:			
 Kontúr Csoport Kft. 1146 Budapest, Hungária körút 162-168. E-mail: iroda@konturcsoport.hu		 China Railway Design Corporation No.109, Dongji Road, Airport Economic Zone, Tianjin E-mail: crdchungary@crdc.com	
M10	2025.04.	Első kiadás / First edition	
Verzió / Version Dátum / Date Megjegyzés / Remark			
Szaktervező / Specialist designer:			
 RAIL-COM Kft. 1146 Budapest, Hermina út 17. railcom@railcom.hu		 Kontúr Csoport Kft. 1146 Budapest, Hungária körút 162-168. E-mail: iroda@konturcsoport.hu	
Szakterv / Specialist design:		Tervfázis / Planning phase:	
P - Vasúti erőáramú berendezések / P - Railway power equipment		H - Megvalósulási terv As-built plan	
Szakasz / Section:		Szakasz száma / Number of the section:	
Kiskörös állomás / station		23	
Tervezés tárgya / Subject of the design:		Méretarány / Scale:	
P1 - Felsővezeték / P1 - Overhead line system		-	
Részmuvelet / Type of the plan sheet:		Rajzszám / Drawing number:	
Kapcsolási vázlat / Wiring diagram		H-23-P1-00-12-01-M10_KAPCS	
A megvalósulási terv a kivitelezett állapottal megegyezik!			