
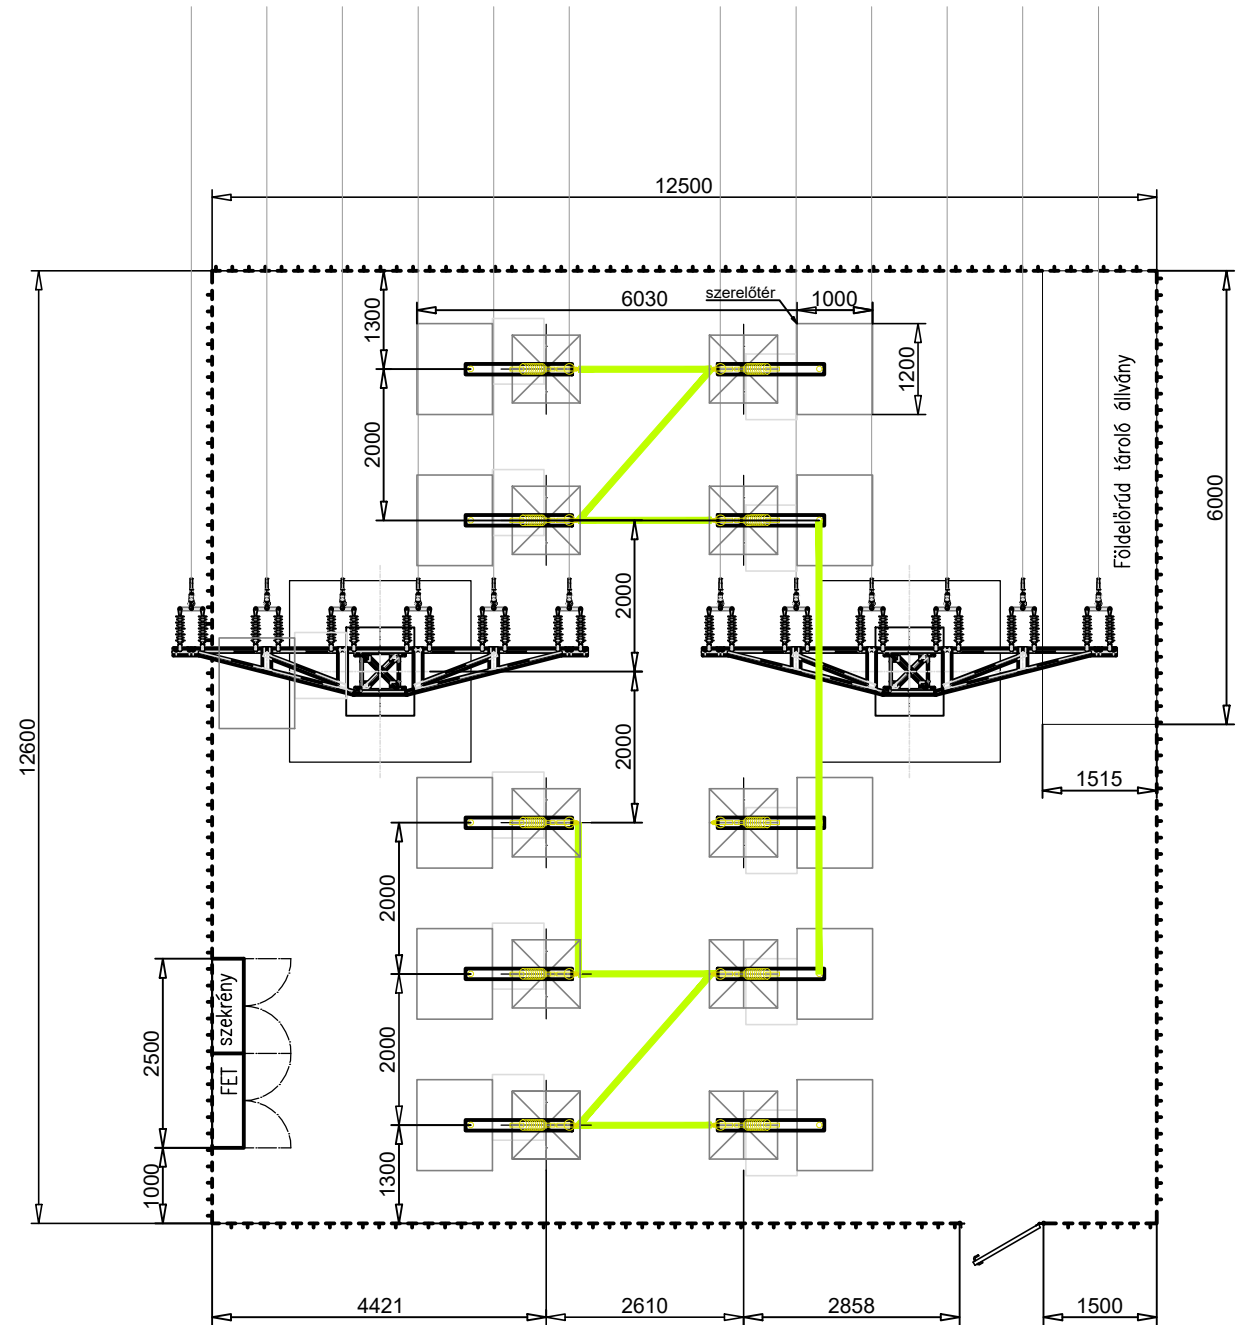


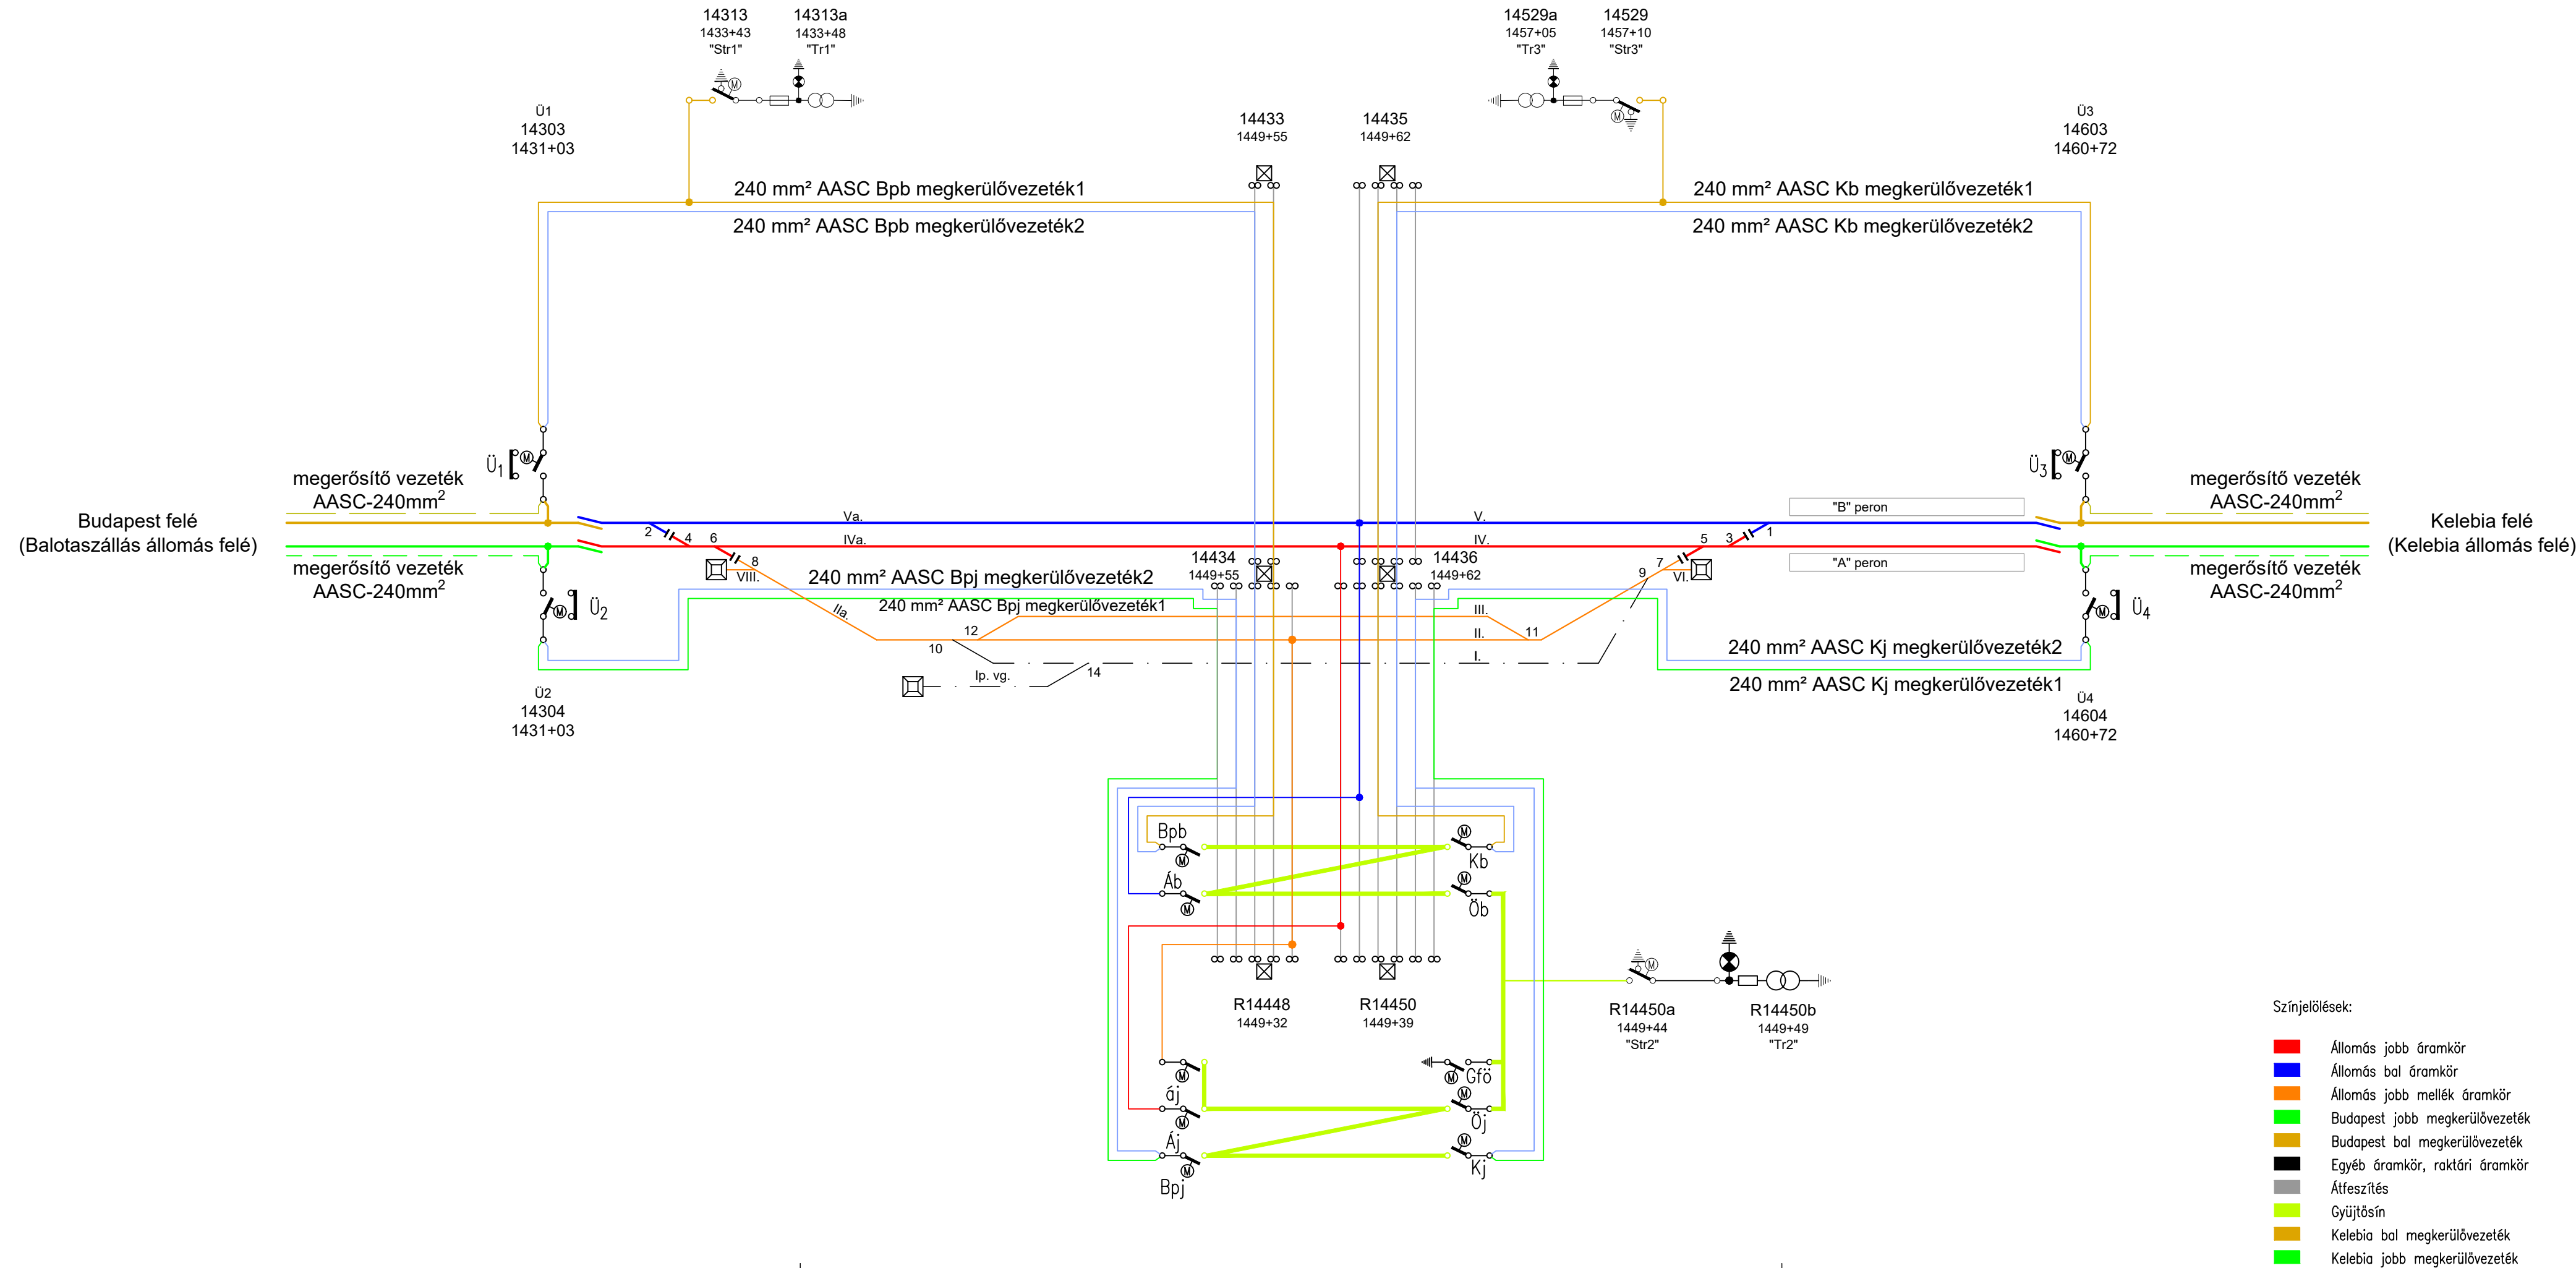

MEGVALÓSULÁSI TERV		
MÉRNÖKI ZÁRADÉK		KIVITELEZŐI ZÁRADÉK
Szakági műszaki ellenőr		Kivitelező projektvezető
Név:		Név:
Aláírás:		Aláírás:
Dátum:		Dátum:
VASÚTÜZEMELTETŐI ZÁRADÉK - MÁV Zrt.		ÜZEMELTETŐI ZÁRADÉK
Név:		Név:
Aláírás:		Aláírás:
Dátum:		Dátum:
Beruházás megnevezése / Denomination of the project: „A Soroksár (bez.) - Kelebia (országhatár) vasútvonal fejlesztéséhez kapcsolódó beszerzés (EPC - Engineering Procurement Construction szerződés)”		
Beruházó / Investor: MÁV MAGYAR ÁLLAMVASUTAK Zrt. 1087 Budapest, Könyves Kálmán Krt. 54-60. Tel.: +36-1/511-3186 Chinese-Hungarian Railway Nonprofit Ltd. 中匈铁路非盈利封闭股份有限公司		
Mémőkszervezet / Engineer organisation: BB200 Konzorcium Főber - Magyar Mérnök CÉH		
Vállalkozó / Contractor: CRE Konzorcium RM International - CTEC - EEBH		
Generáltervező / General designer: KONTÚR CSOPORT - CRDC Konzorcium		
Generáltervszám / General work number: 2002		Tervező projektvezető / Project managers of the Designer: Lukácsa-Honti Edit, Sálings Ádám, Peng Diandong
Tervező / Designer: KONTÚR CSOPORT Kontúr Csoport Kft. 1146 Budapest, Hungária körút 162-168. E-mail: iroda@konturcsoport.hu		
M10 2025.04. Első kiadás / First edition		
Verzió / Version Dátum / Date Megjegyzés / Remark		
Szaktervező / Specialist designer: RAIL-COM Kft. 1146 Budapest, Hermina út 17. E-mail: railcom@railcom.hu		
Szakterv / Specialist design: P - Vasúti erőáramú berendezések / P - Railway power equipment		Tervfázis / Planning phase: H - Megvalósulási terv As-built plan
Szakasz / Section: Kisszállás állomás / station		Szakasz száma / Number of the section: 33
Tervezés tárgya / Subject of the design: P1 - Felsővezeték / P1 - Overhead line system		Méretarány / Scale: -
Részlet / Type of the plan sheet: Kapcsolási vázlat / Wiring diagram		Rajzsám / Drawing number: H-33-P1-00-12-01-M10_KAPCS
A megvalósulási terv a kivitelezett állapottal megegyezik!		