


$$153+88$$

Nagytétény állomás

váltak fűtéséhez

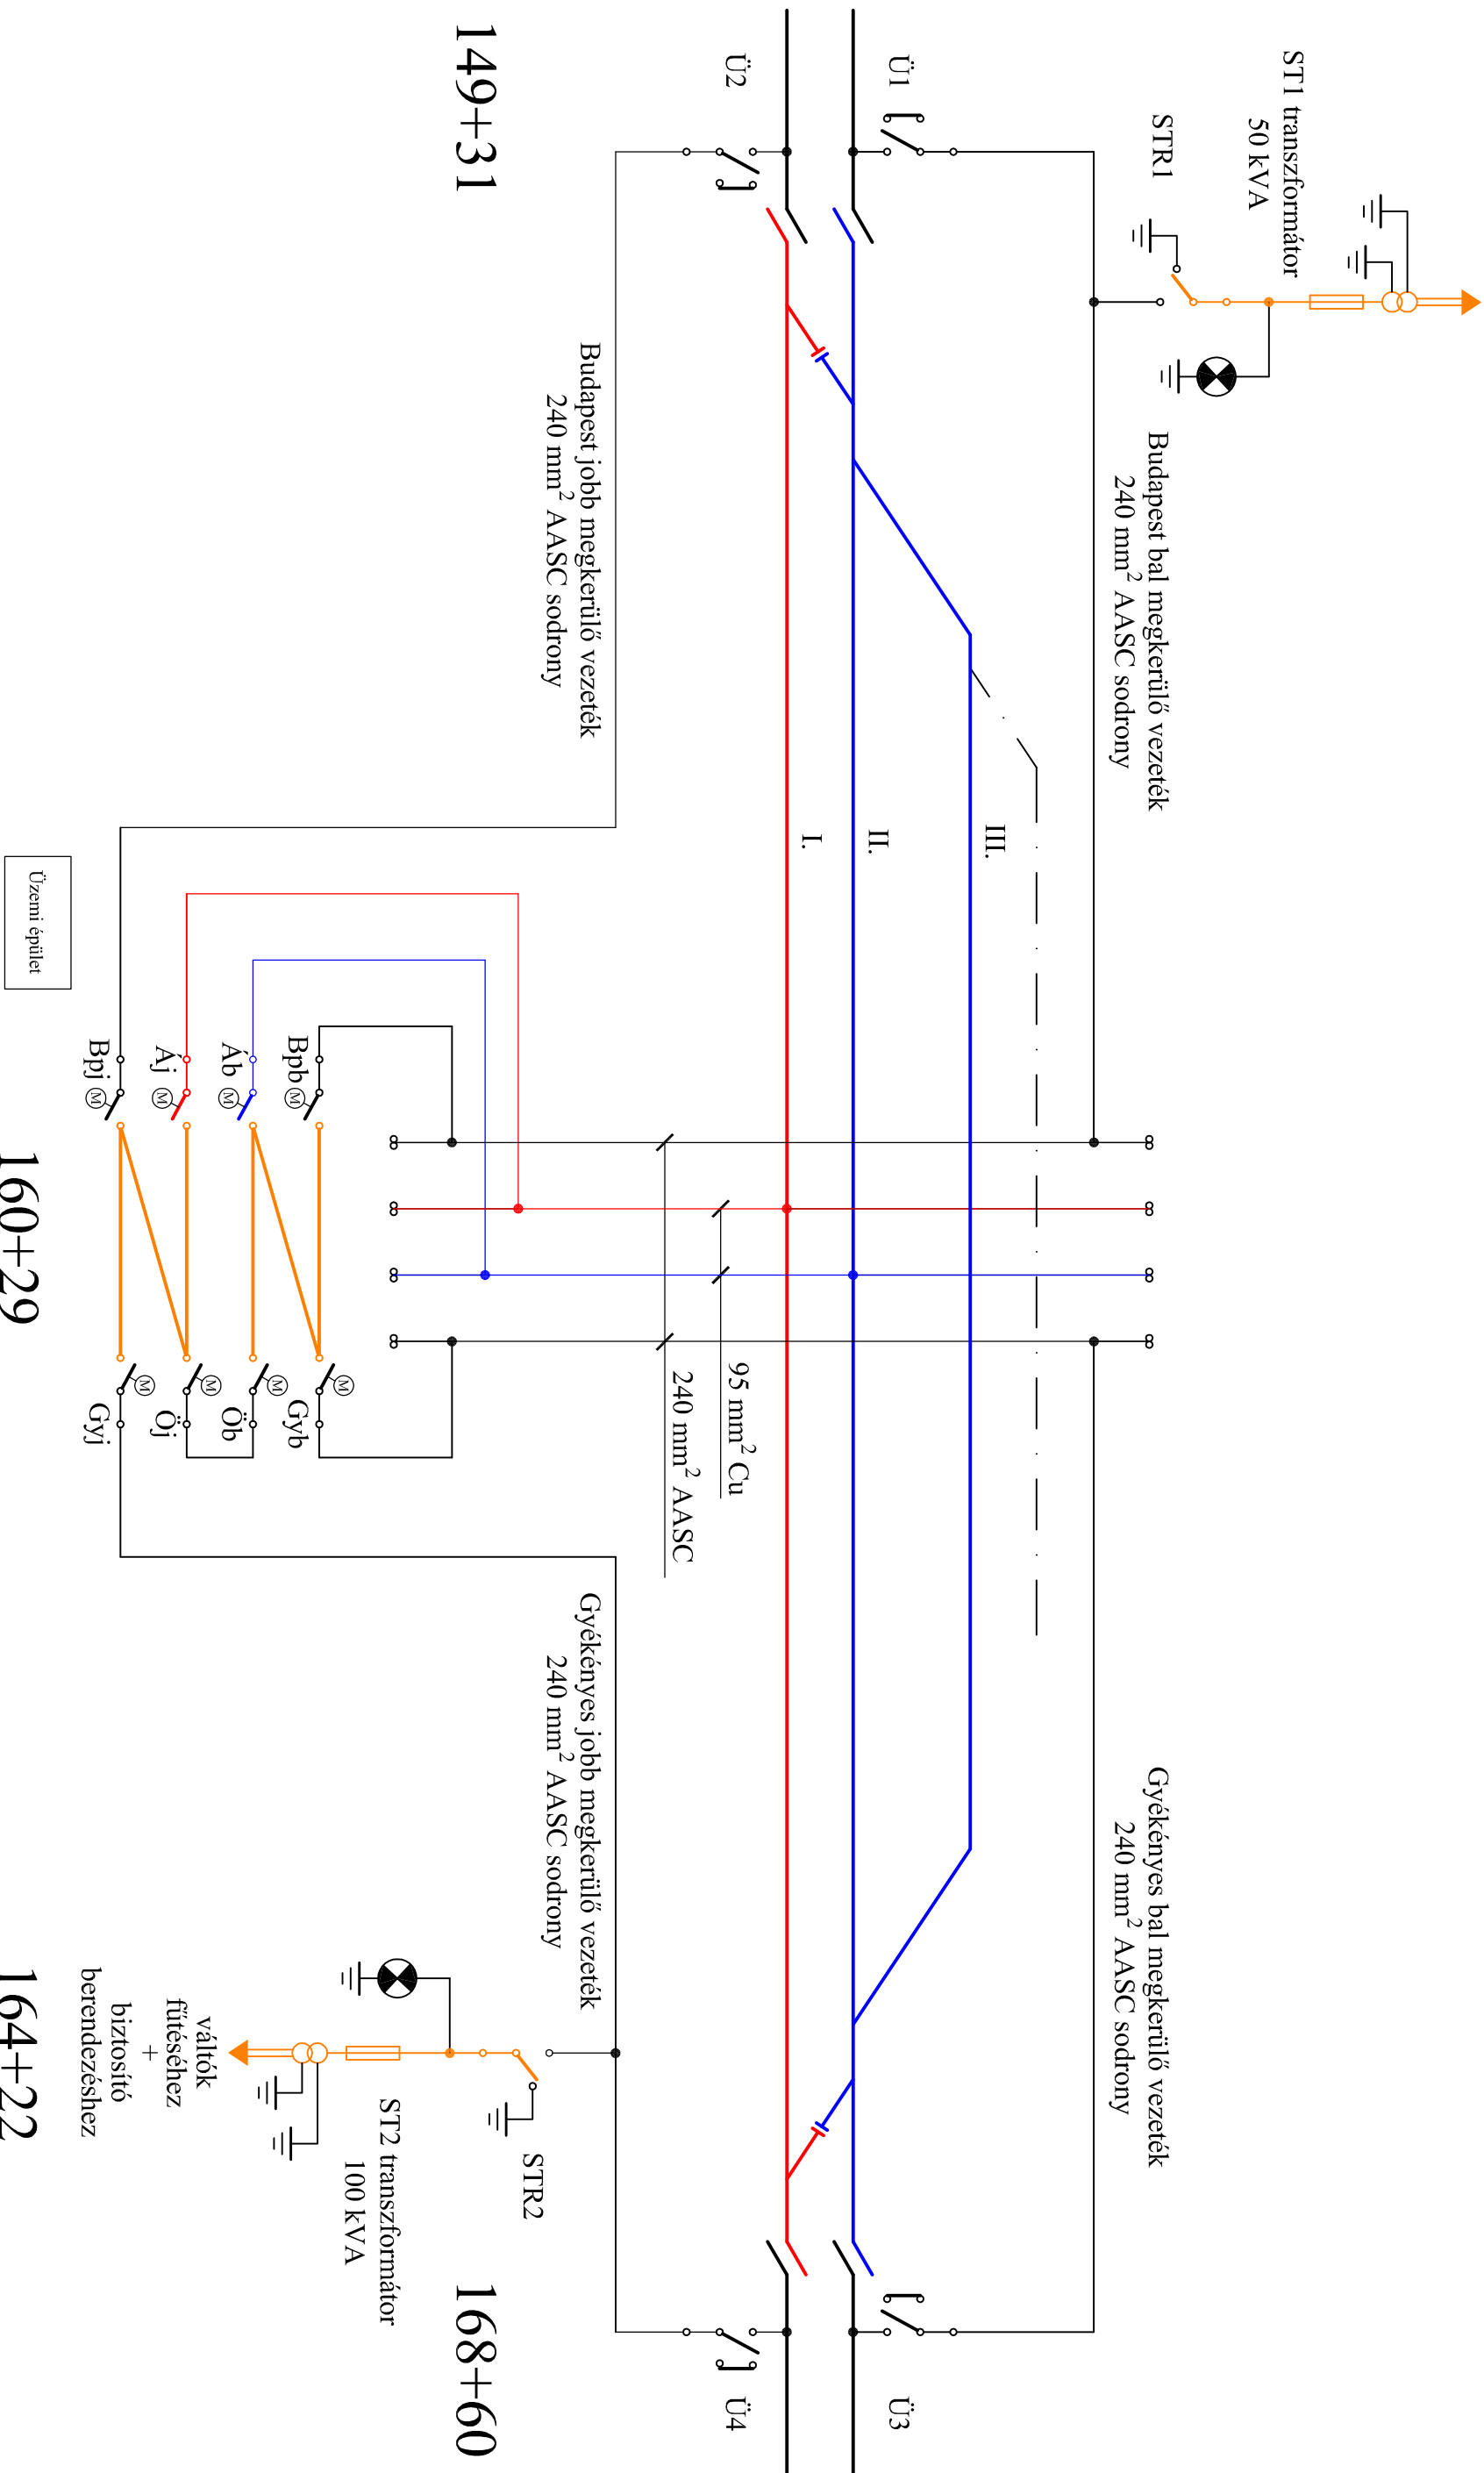

MEGVÁLÓSZULÁSI TERV

----- ZÁRADÉKOK -----	
MÉRNÖKI ZÁRADÉK	
LOCO-MOTIVE Konzorcium	
Projekvezető	Felelős műszaki vezető
Név: Kiklina Artúr	Név: Szabó István
Aláírás:	Aláírás:
Dátum:	Dátum:
DSE Konzorcium	
KIVITELEZŐI ZÁRADÉK	
Projekvezető	Felelős műszaki vezető
Név: Nyiszter Tamás	Név: Hamenda Ferenc
Aláírás:	Aláírás:
Dátum:	Dátum:

Főcím:										General tervező:									
Budapesti-Kelenföld (bez.) - Tármok (bez.) vonalszakasz átépítése, pálya, műtárgy és felsővezeték építési munkák, valamint a kapcsolódó biztosítóbarendezés, távközlési, váltóüzemi, térvilágítási, felsővezeték távvezérlési munkák tervezése és építése										 HUNGARIAN ENGINEERING Kereskedelmi és Szakszolgálati Kft. 
Tervezői szakasz:										Tervező:									
03 szakasz - Nagytétény állomás										Főtitkár: Zrt. 13.11.070									
Szakleltétel:										Szakági főtervező:									
VF - FELSŐVEZETÉK										Csátrádi János okleveles mérnök(10-10940) KÖ-T tervező: Csátrádi János okleveles mérnök(10-10940) KÖ-T Szakaszvezető: Károly Gábor Felmérő: Károly Gábor Belső ellenőr:									
Megnevezés:										Csátrádi János Károly Gábor Károly Gábor									
KAPCSOLÁSI RAJZ Megvalósulási terv																			
terület:										Dátum:									
szakasz:										2013. május 15.									
szakterület:																			
rajzsám:																			
tervismegnevezés:																			
kialakítódok:																			
MAL										VF -									
03										003									
2010 AutoCAD										Fájlnev:									
MAL_03_VF_003_Ka_00										Méretarány:									
										-									
										0,19m²									
Ügyvezető:										Csátrádi Dóra									
Csátrádi Dóra										Csátrádi Dóra									