
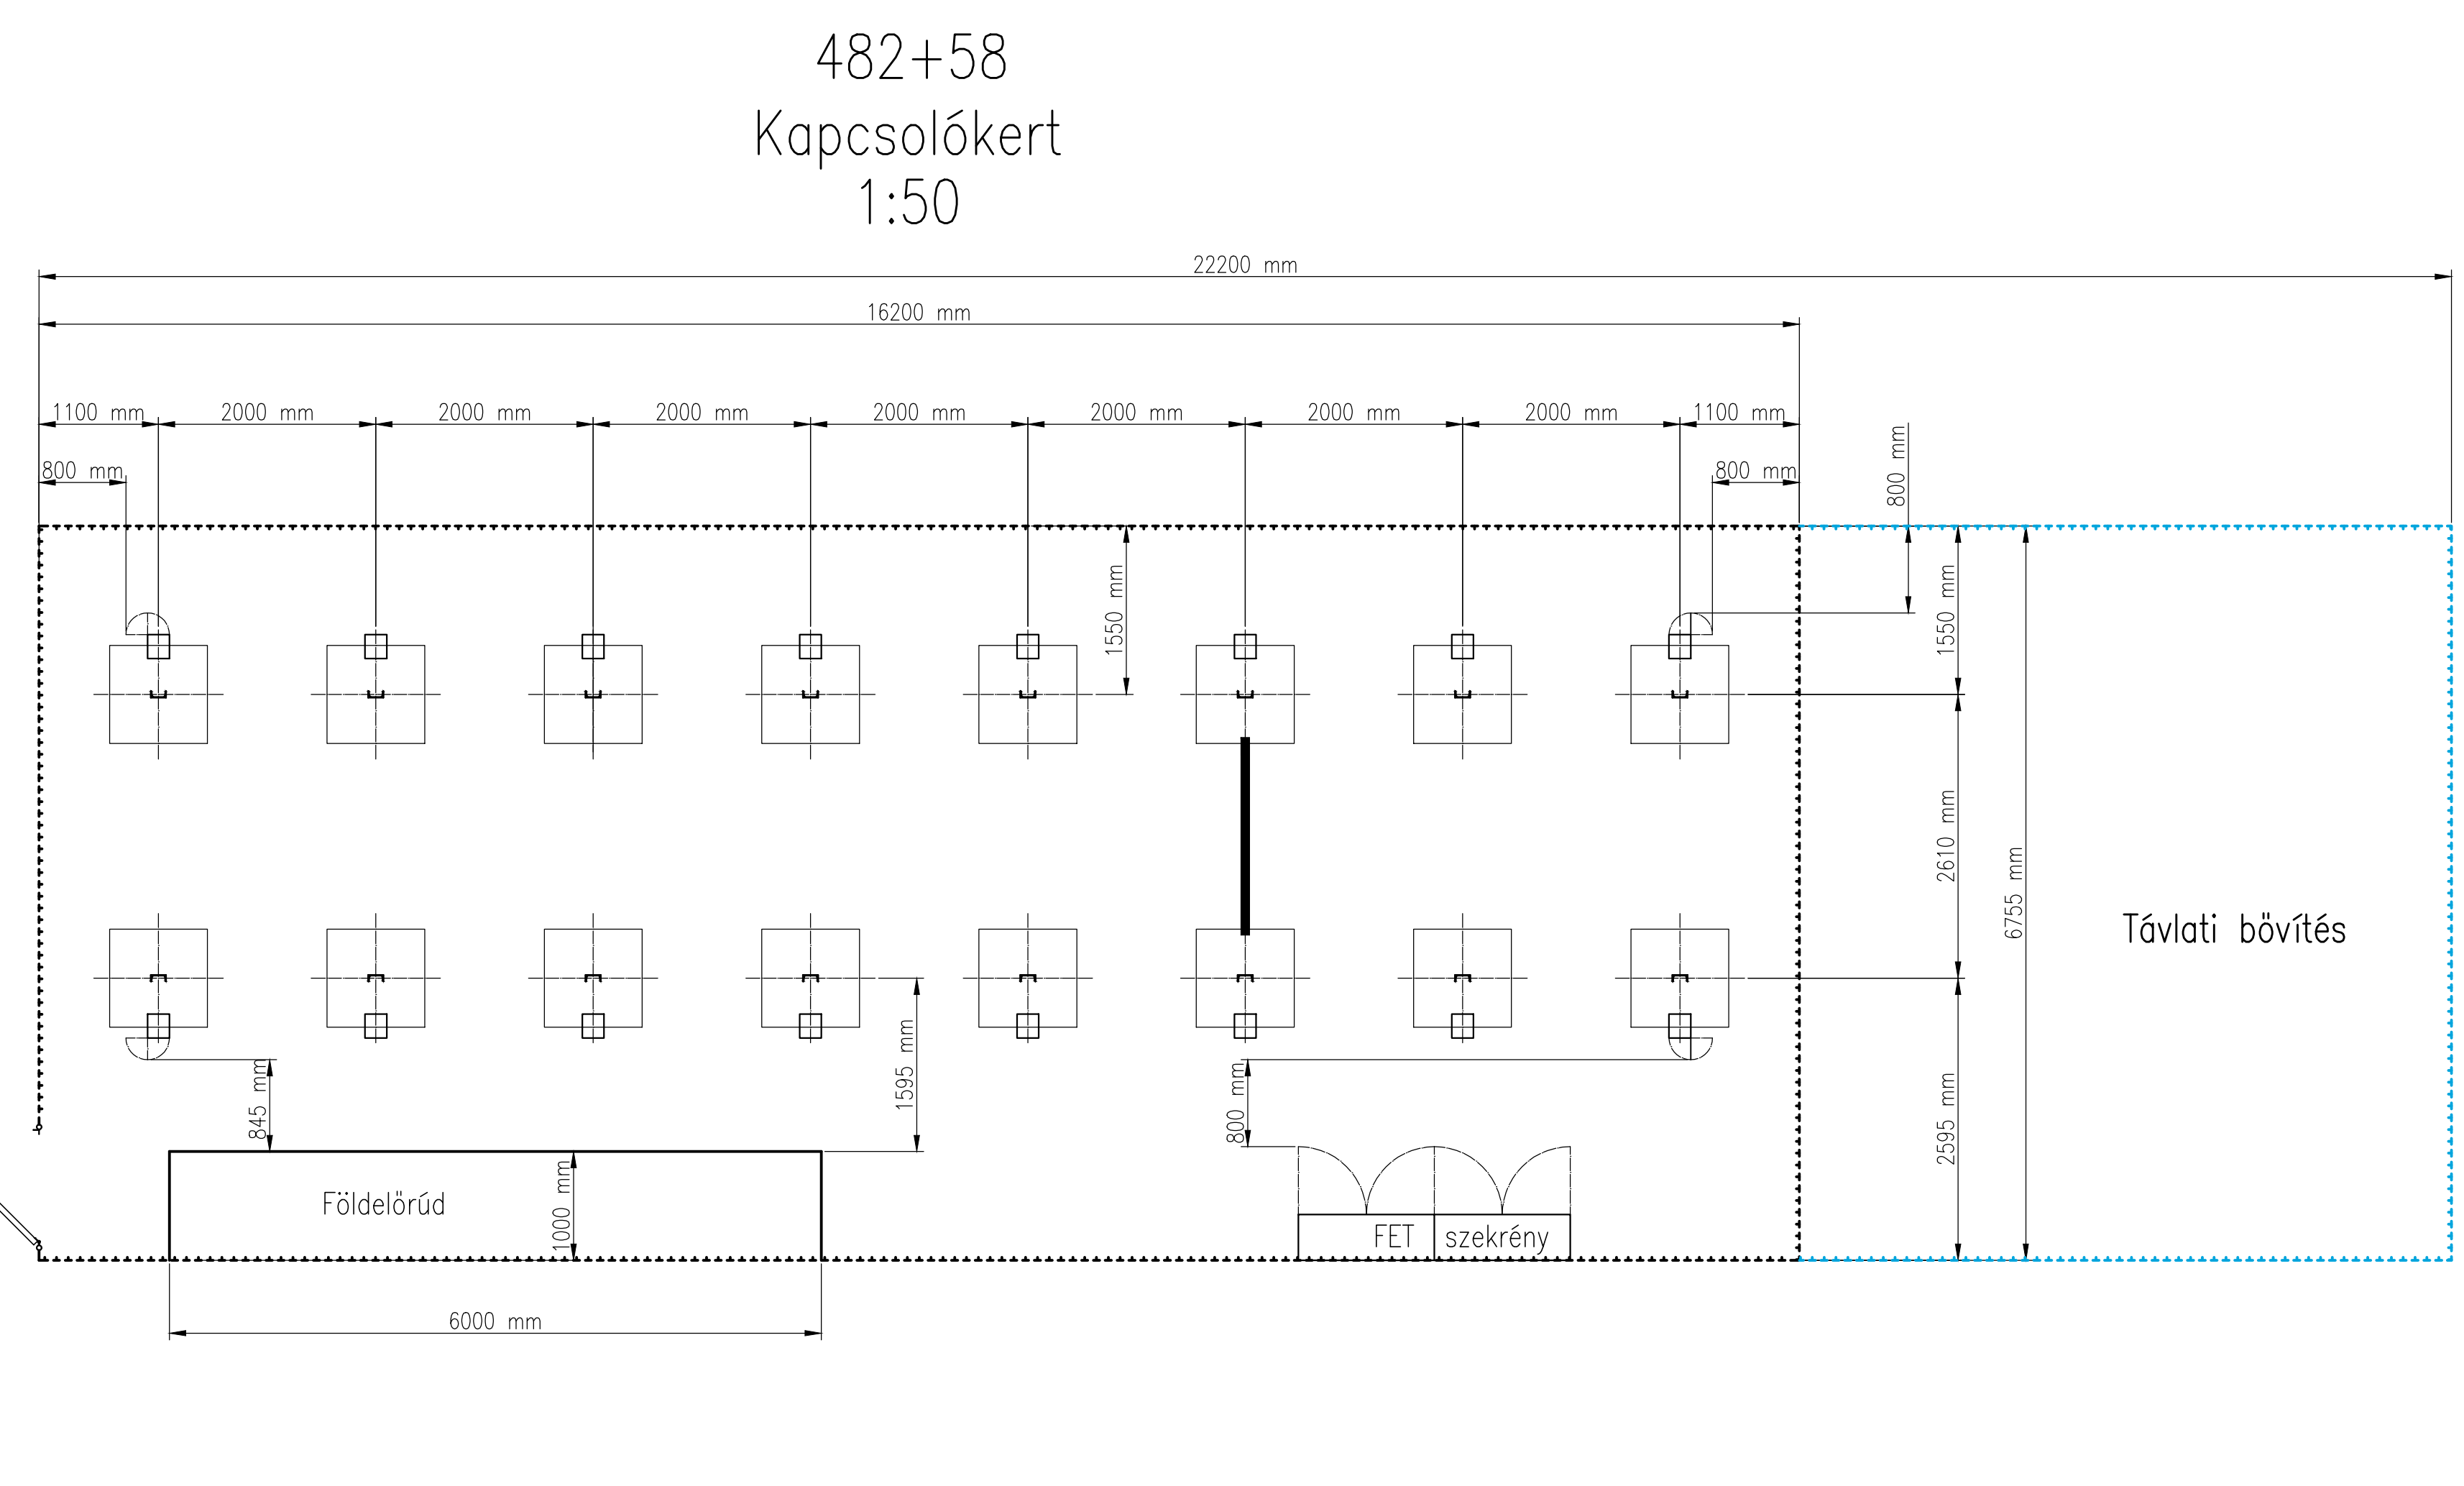


- Színjelölések:
- Állomás jobb áramkör
 - Állomás jobb mellék áramkör
 - Állomás bal áramkör
 - Állomás bal 1 mellék áramkör
 - Állomás bal 2 mellék áramkör
 - Állomás bal 3 mellék áramkör
 - STADLER Telep áramkör
 - Kocsijavító áramkör
 - Budapest bal megkerülővezeték, Budapest bal vonal
 - Budapest jobb megkerülővezeték, Budapest jobb vonal
 - Pécs megkerülővezeték, Pécs vonal
 - Pécs tápvezeték
 - Adony megkerülővezeték, Adony vonal
 - Adony tápvezeték
 - Egyéb áramkör
 - Átfeszítés
 - Gyűjtőcsín
 - Egyéb létesítmények

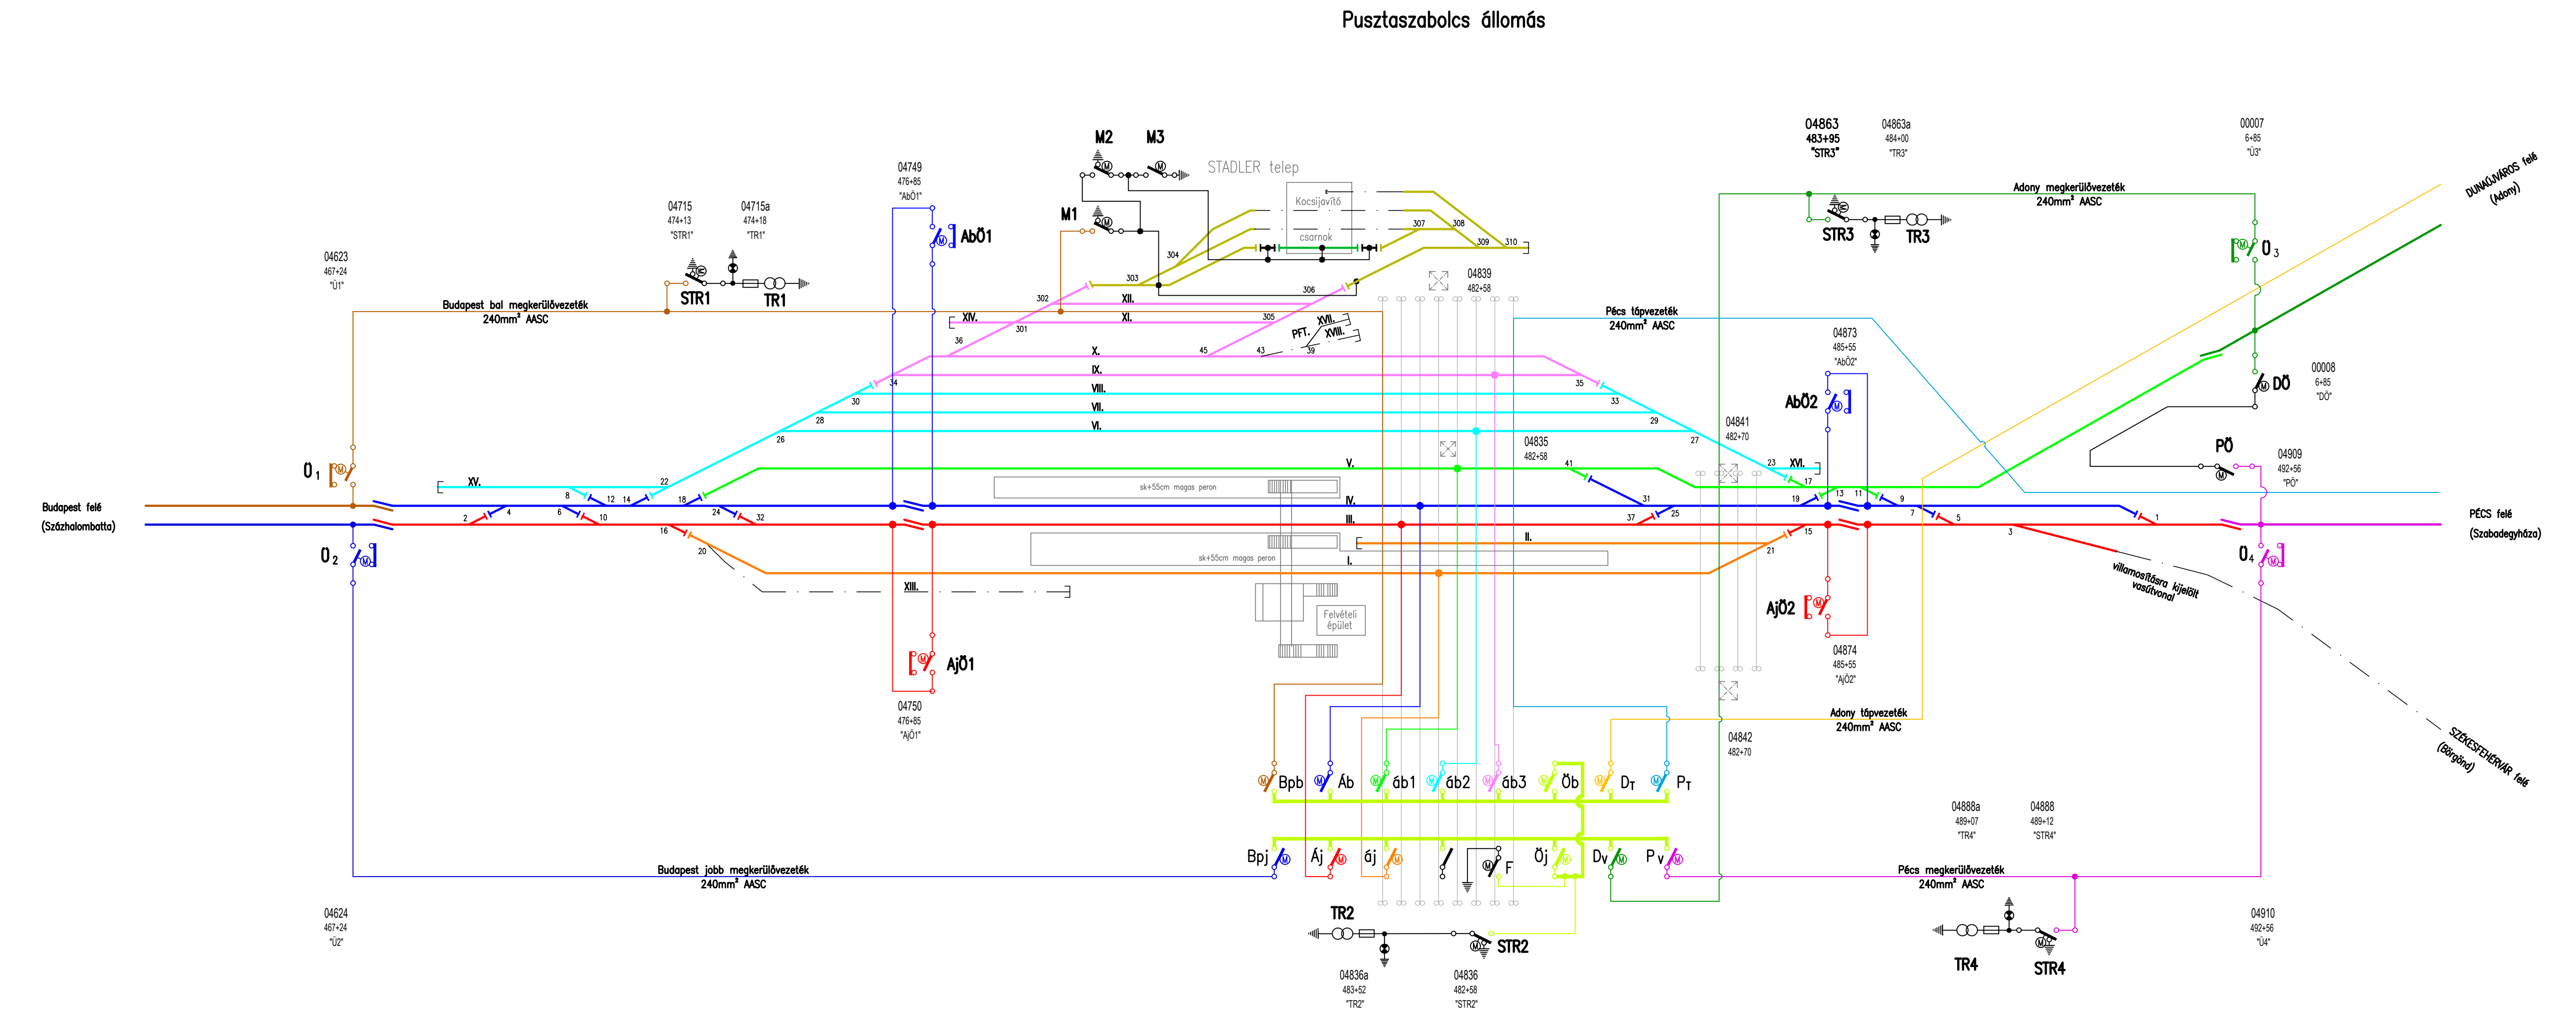

MEGVALÓSULÁSI TERV

Berüházás megnevezése: Vállalkozási Szerződés keretében Ercsi elágazás (kiz.) - Pustaszabolcs (bez.) vonalszakasz vasúti pálya és kapcsolódó létesítményeinek korszerűsítése (PST: V040.09)

Berüház: **NIF NEMZETI INFRASTRUKTÚRA FEJLESZTŐ ZRT.** NIF NEMZETI INFRASTRUKTÚRA FEJLESZTŐ Zrt. 1134 Budapest, Váci út 45. Telefon: (36-1) 436-8100 Fax: (36-1) 436-8110 E-mail: info@nif.hu Honlap: www.nif.hu

Mérnökszervezet: **Transinvest - Utiber - Magyar Mérnök CÉH - Oviber Konzorcium** **Transinvest Budapest** **MMC** **UTIBER** **MAGYAR MÉRNÖK CÉH KFT.**

Vállalkozó: **E-P Konzorcium** **MÉSZÁROS** **VASÚTÉPÍTŐK** **MÉSZÁROS** **VASÚTÉPÍTŐK** 8086 Felcsút, 0311/5.hrsz.

Generáltervező: **KONTÚR CSOPORT - VESZPRÉMTERV - RING Konzorcium** **KONTÚR CSOPORT** **VESZPRÉMTERV** **RING** Generáltervezőszám: 1704

M10	2020.11.	Üzemeltető és Mérnök véleményezésére megküldött változat
M00	2020.10.	Vállalkozói jóváhagyásra benyújtott változat
Vez	Dátum	Megjegyzés

Tervező: **Kontúr Csoport Kft.** 2336 Dunavarsány, Gyömrői út 4. E-mail: info@konturcsoport.hu

Ügyvezető igazgató: Romhányi Péter	Felelős tervező: Kovár Attila KE-VV 01-13684	Tervező: Kovár Attila KE-VV 01-13684	Ellenőrző: Pulay Balázs KE-VV 01-13367
Szakterv: P1 - Felsővezeték	Tervfázis: H - Megvalósulási terv	Szakasz száma: 13	Méretarány: -
Szakasz: Pustaszabolcs állomás	Rajzsorszám: H-13-P1-00-12-01-M20_KAPCS		
Résznevelet: Kapcsolási vázlat			

MÉRNÖKI ZÁRADÉK		KIVITELEZŐI ZÁRADÉK	
Felelős műszaki ellenőr	Projektvezető	Felelős műszaki vezető	Projektvezető
Név:	Név:	Név:	Név:
Aláírás:	Aláírás:	Aláírás:	Aláírás:
Dátum:	Dátum:	Dátum:	Dátum:

A megvalósulási terv a kivitelezett állapottal megegyezik!

MÁV Zrt. ELLENJEGYZÉS	KEZELŐI ELLENJEGYZÉS
Név:	Név:
Aláírás:	Aláírás:
Dátum:	Dátum: