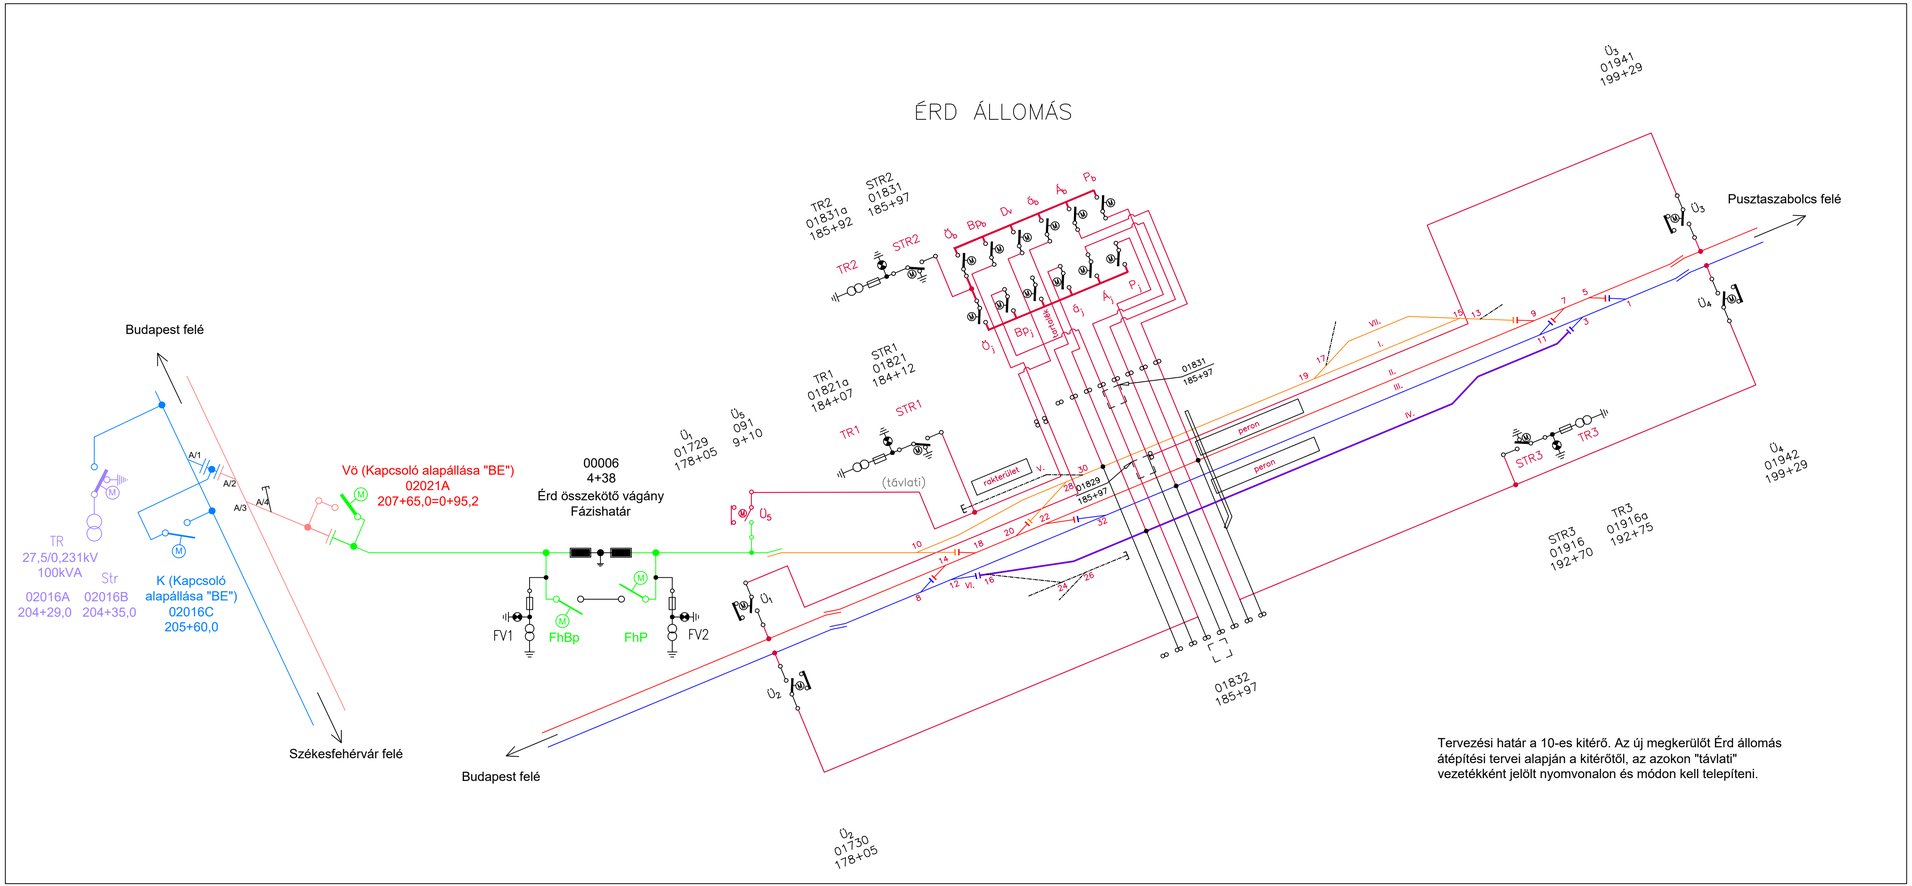

Tervezési határ a 10-es kitérő. Az új megkerülőt Érd állomás átépítési tervei alapján a kitérőtől, az azokon "távlati" vezetékként jelölt nyomvonalon és módon kell telepíteni.

MEGVALÓSULÁSI TERV

Beruházás megnevezése:
Vállalkozási Szerződés keretében Érd - Érd alsó összekötő vágány kivitelezési munkái (Pst.: V040.10)

Beruházó:
NEMZETI INFRASTRUKTÚRA FEJLESZTŐ ZRT.
NIF NEMZETI INFRASTRUKTÚRA FEJLESZTŐ Zrt.
1134 Budapest, Váci út 45.
Telefon: (36-1) 436-8100 Fax: (36-1) 436-8110
E-mail: info@nif.hu Hontap: www.nif.hu

Mérnökszervezet:
Transinvest - Utiber - Oviber
Magyar Mérnök CÉH Konzorcium
Transinvest Budapest
MAGYAR MÉRNÖK CÉH KFT.

Vállalkozó:
VR 3040 Konzorcium
R-KORD
R-Kord Építőipari Kft.
8086 Felcsút, Fő út 221.
tel.: +36-22-594-094
e-mail: info@r-kord.hu
VHÍD
V-Híd Zrt.
1138 Budapest, Karolás Frigyes utca 20.
tel.: +36-20-478-9608
e-mail: tilkanag@vhid.hu

Generáltervező:
KONTÚR CSOPORT

Generáltervszám:	Tervezői projektvezető:
1805	Lukácsa-Honti Edit

Verzió	Dátum	Megjegyzés
M10.	2022.12.09.	Javítva a Mérnök észrevételei alapján.

Szaktervező:
RING Mérnöki Iroda Kft.
1134 Budapest, Kassák Lajos utca 81.; levélcím: 9027 Győr, Madách u. 12.
Tel:96-523-503; Fax:96-523-504; e-mail: rmi@rmi.hu

Ügyvezető igazgató:	Felelős tervező:	Tervező:	Ellenőr:
Mayer András	Lukács Gergő KÉ-VV/13-11601	Péter Gábor	

Szakterv: P1 - Felsővezeték	Tervfázis: H - Megvalósulási terv
Szakasz: Érd - Érd alsó összekötő vágány	Szakasz száma: 00
Részművelet: Kapcsolási vázlat	Rajz szám: H-00-P1-00-12-01-M10_KAP
	Méretarány: torz

MÉRNÖKI ZÁRADÉK		KIVITELEZŐI ZÁRADÉK	
Felelős műszaki ellenőr	**Projektvezető**	**Felelős műszaki vezető**	**Projektvezető**
Név:	**Név:**	**Név:**	**Név:**
Aláírás:	**Aláírás:**	**Aláírás:**	**Aláírás:**
Dátum:	**Dátum:**	**Dátum:**	**Dátum:**

A megvalósulási terv a kivitelezett állapottal megegyezik!

MÁV Zrt. ELLENJEGYZÉS	KEZELŐI ELLENJEGYZÉS
Név:	**Név:**
Aláírás:	**Aláírás:**
Dátum:	**Dátum:**